




Doorsnede A-A

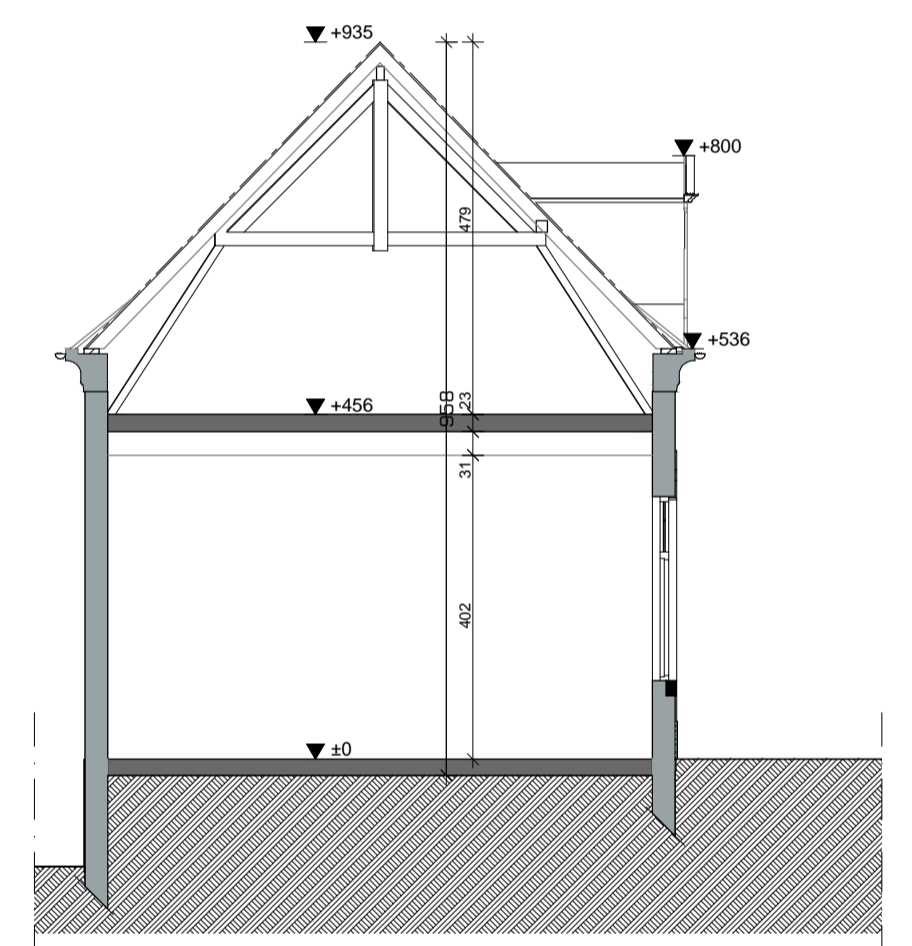


Doorsnede B-B

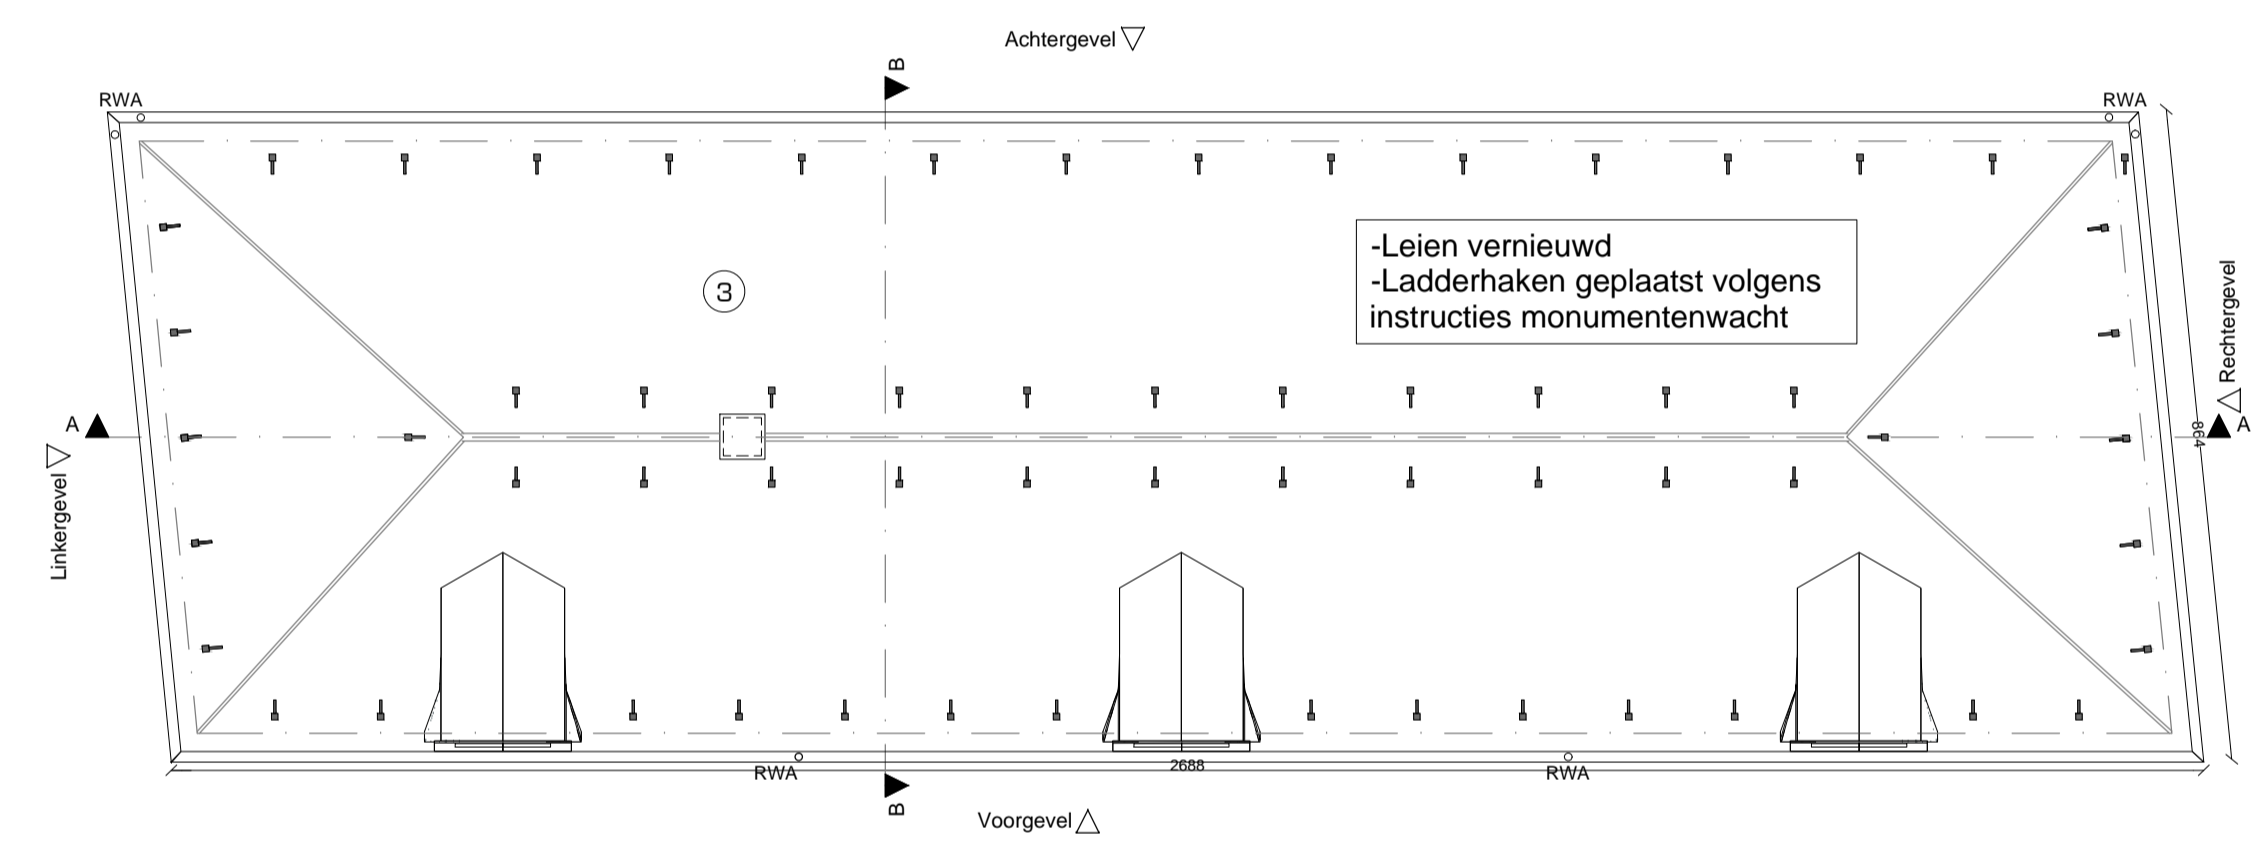


Dakenplan

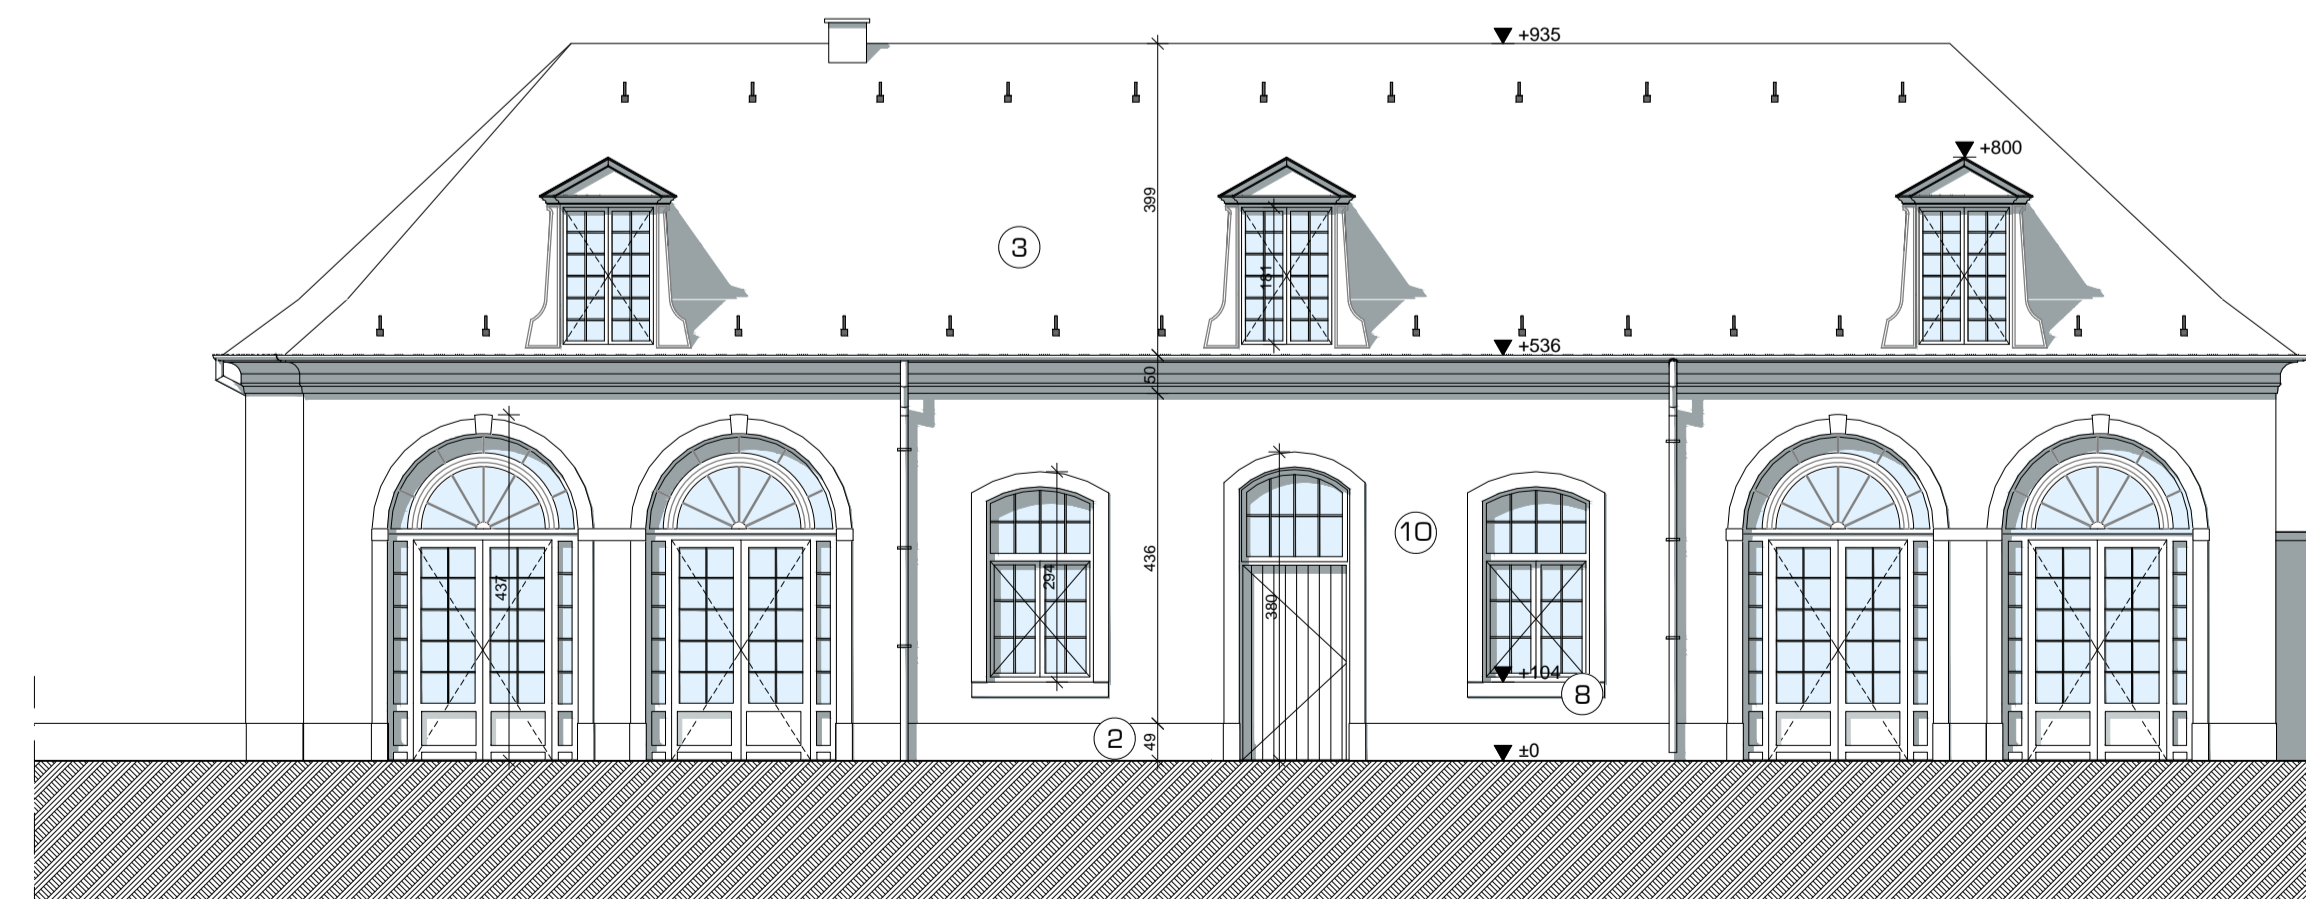


Voorgevel

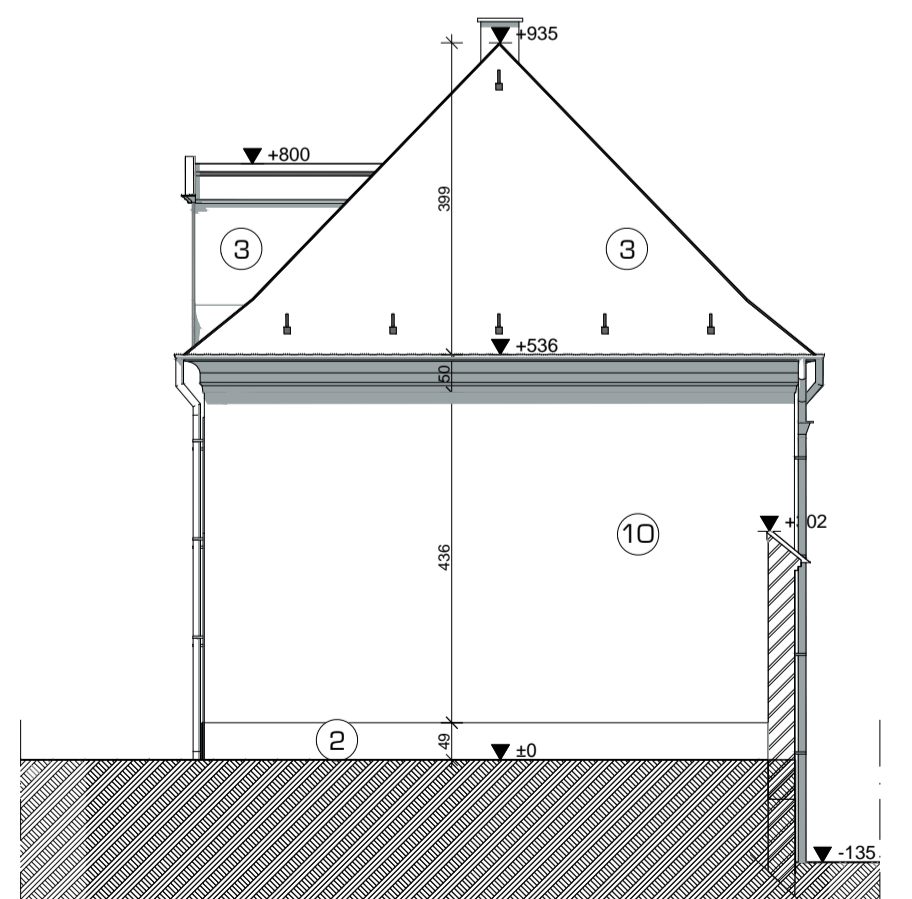

Rechtergevel

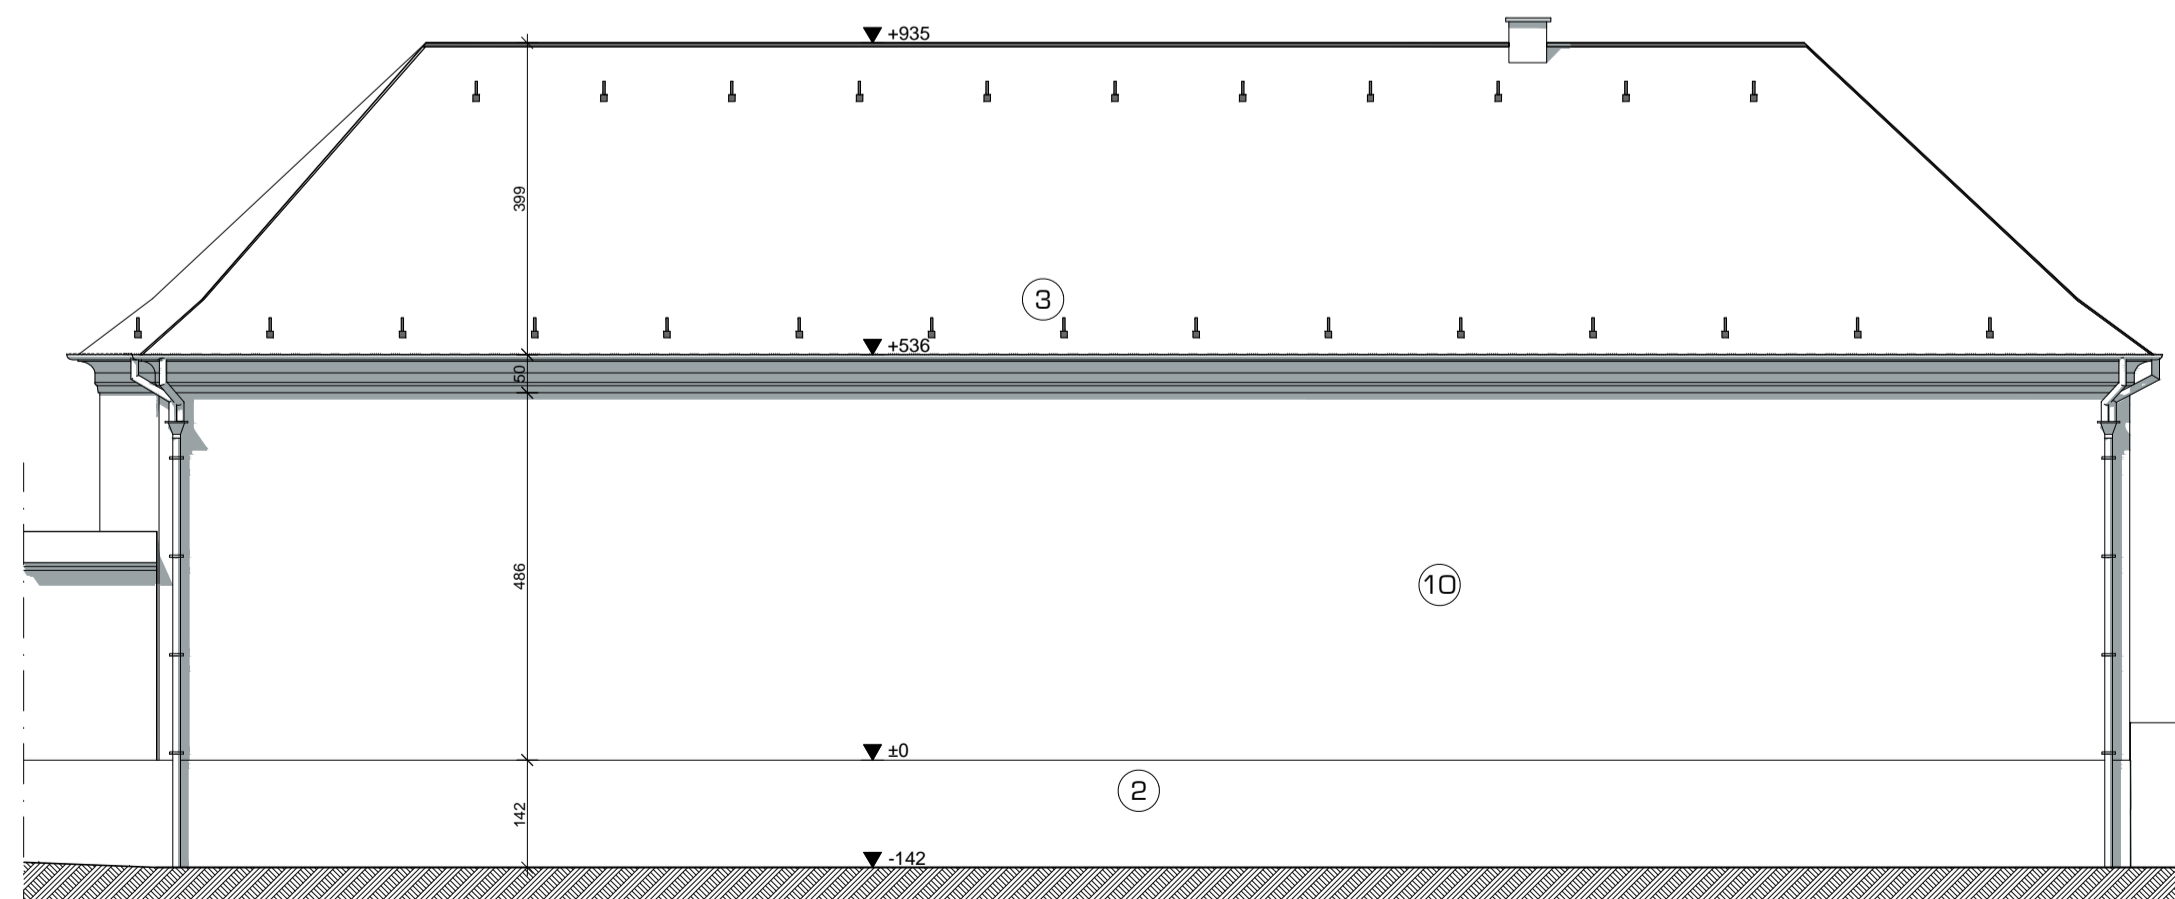

Achtergevel

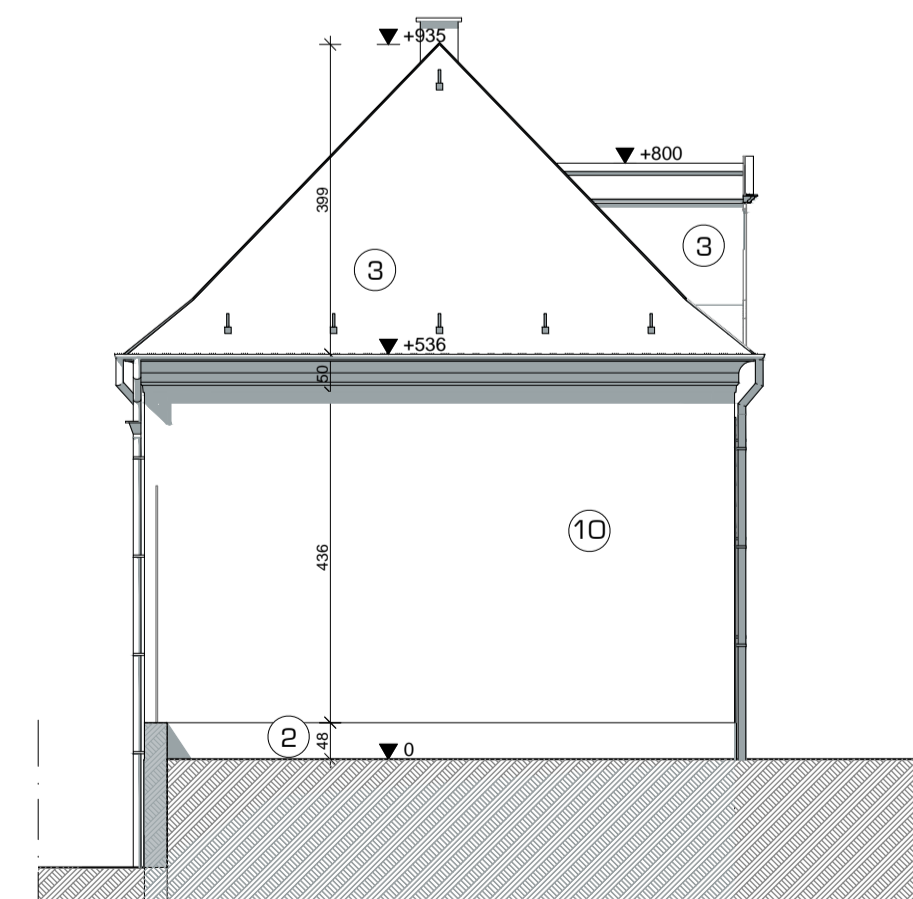

Linkergevel

NRL	CODE	LEGENDE
1		Substraat / Grond
2		glas
3		Vloerbedekking tapijt/zegel
4		vide - koker
5		Meubilair
6		Assen
7		Doorsnedelijnen
8		Dragende binnenmuur
9		Niet dragende scheidingwand - betonsteen
10		Fundering
11		Metselwerk in anelbouwsteen
12		leidingen RWA
13		Asfalt
14		Gras
15		Straatverlichting
16		Afvoerrichting regenwater platte daken
17		Perceelsgrens
18		Referentiepeil
19		Baksteen metselwerk met pleisterlaag, rood geschilderd
20	①	Gepleisterde plint donker grijs geschilderd
21	②	Natuursteen
22	③	Digitale muren - te behouden
23	④	Toegevoegde muren - af te breken
24	⑤	Kasselstenen, waaiervormig legpatroon
25	⑥	Baksteen rood
26	⑦	Natuursteen, blauwe hardsteen
27	⑧	Kleideggangen
28	⑨	Baksteen metselwerk met pleisterlaag, wit geschilderd
29	⑩	Ladderhaken
30	↓	Opnamepunten foto's

Opdrachtgever:
Stad Antwerpen

de ontwerper:
burg ir S. Coels
Arch & Teco Architecture and Planning bv oo vba
Coupure Links, 9000 Gent

de opdrachtgever:
Stad Antwerpen
Grote Markt 1, 2000 Antwerpen

project:
AO Restauratie koetshuizen en tuinmuur kasteel Sorghvlied Hoboken
Kasteelpark Sorghvlied, Marneflaan 3, 2660 Hoboken
Kadaster: afdeling afd 37, sectie Hoboken afd 2, nummers sectie C, perceel O449/OOB000
Provincie Antwerpen

ontwerpfase
AS-BUILT
plannummer 2/5

NT Plannen, gevels en snedes -
koetshuis blok A

datum 28/08/2018
schaal 1:100
dossiernummer studie bureau
2996-30